



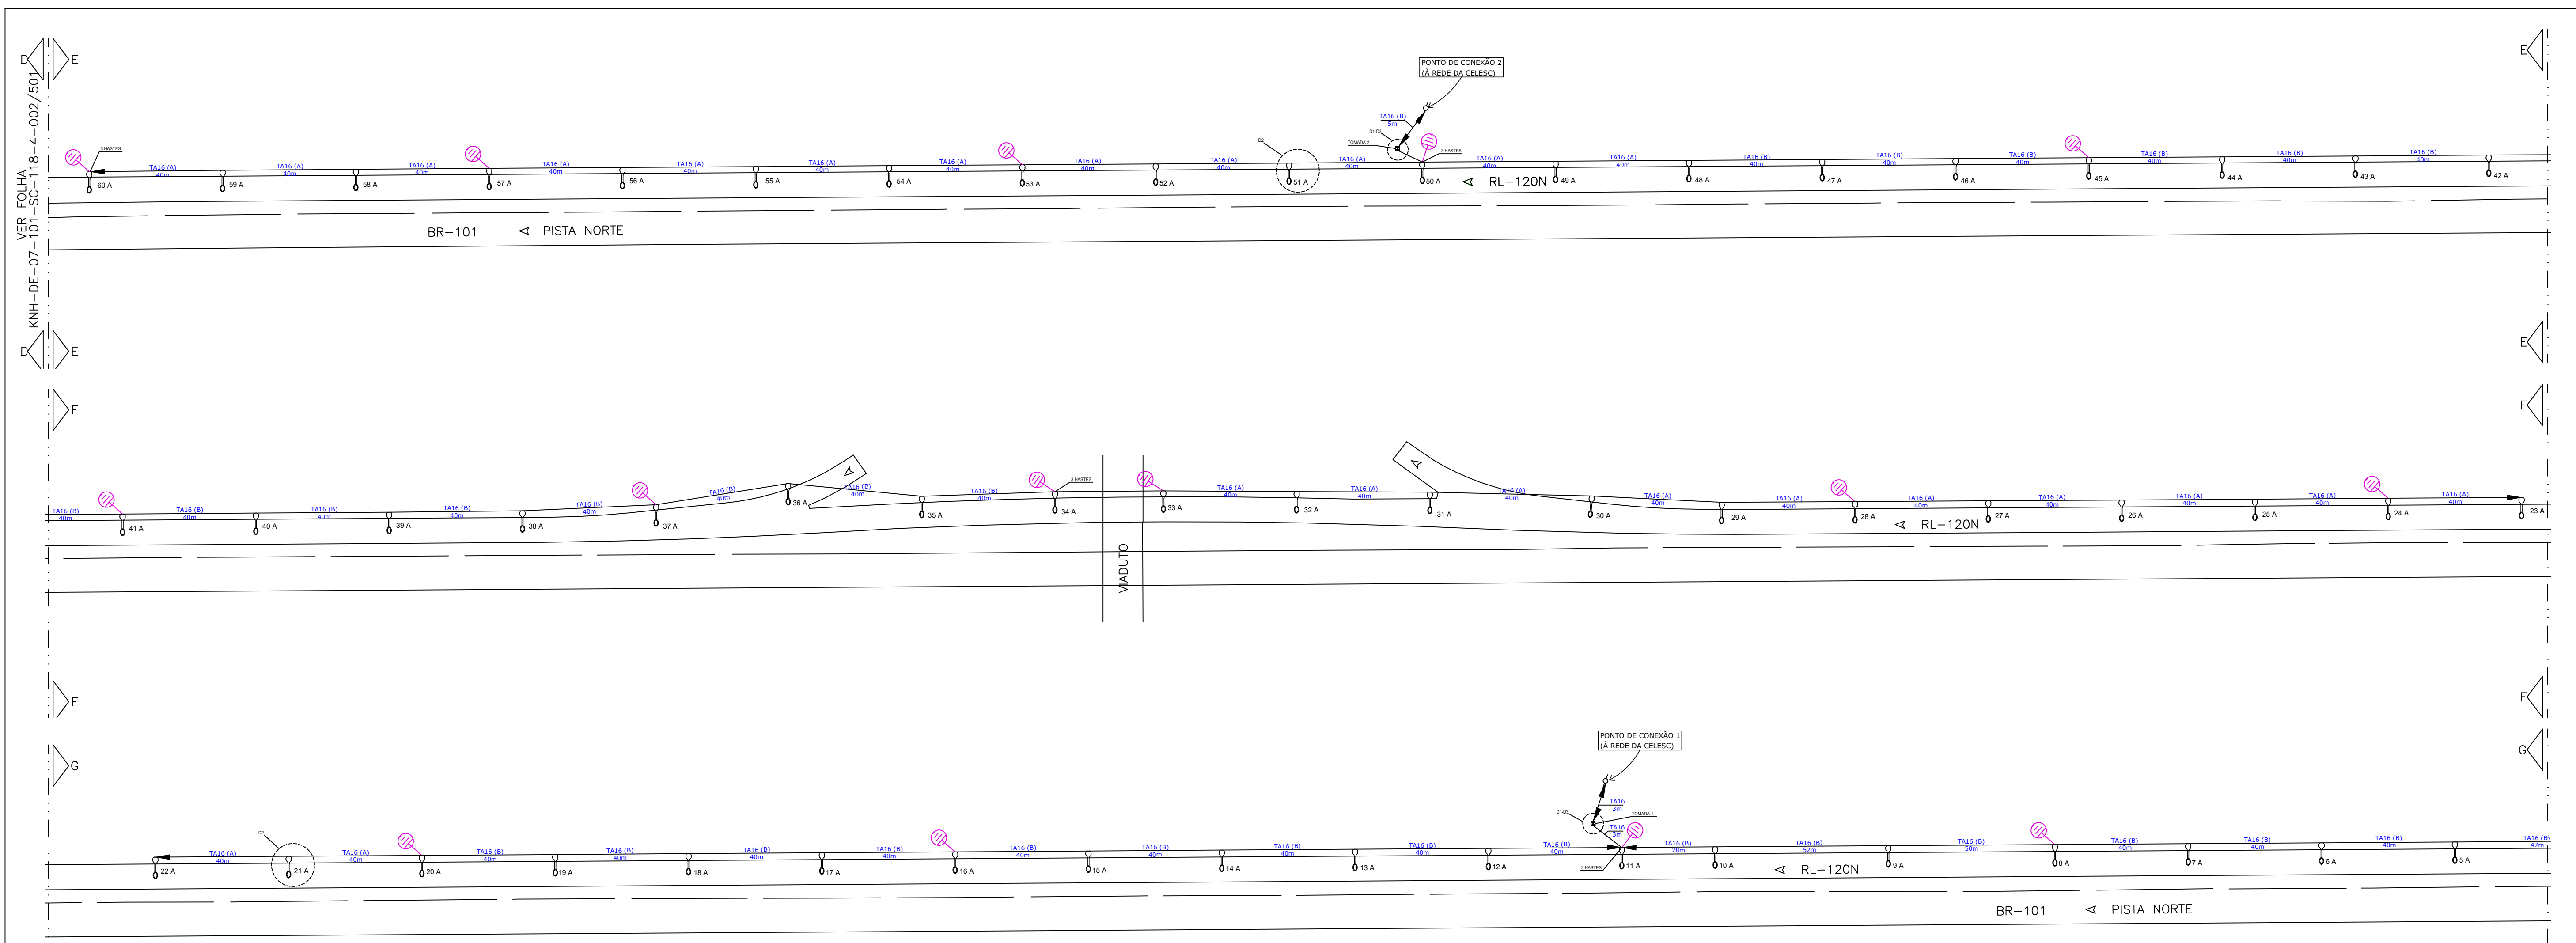

CONVENÇÕES			
XX	IDENTIFICAÇÃO DO CIRCUÍTO		POSTE CONCRETO DUPLO T EXISTENTE
	REDE BAIXA TENSÃO 220/380V PROJETADO		POSTE EXISTENTE DA REDE DE DISTRIBUIÇÃO DA CELESC.
	TA16-TRIPLÊX DE AL 16mm² (2xISOL+1NÚ)		POSTE CONCRETO, 10 m DE ALTURA COM LUMINÁRIA LED 76W. PROJETADO
	FINAL DE CIRCUÍTO		ATERRAMENTO PROJETADO
			TRANSFORMADOR EXISTENTE
Firma Projetista : Angstrom Consultoria Técnica de engenharia LTDA - ME			
 Rua Dom Luis Felipe de Orleans, 822 - Vila Maria Baixa - Tel: (011) 4391-4372 / 4391-4380 Nº INTERNO: DE-07-101/SC-118-4-002/502		A	11/10/2018
		1	SET/2015
		0	JUL/2014
		REV. A	REV. DATA
		EMPRESA COM. E SERV. ELETRICOS	
		MARCIO VISINI CARLOS CREA/SP 5060282054	
		DILNEI JOSÉ MARTINS FERNANDES - CREA/SC 26.970-5	
		RESP. TÉCN. PROJETISTA	



OBS: REF. PLANTA "AS-BUILT" DE ILUMINAÇÃO, FORNECIDA PELA ARTERIS

 AGÊNCIA NACIONAL DE TRANSPORTES TERRESTRES			
Nº DESENHO ANTT: DE-07-101/SC-118-4-002/502		REV. : A	
LOCAL: KM 118+346 AO KM 117+641/RL-119N E KM 121+991 AO KM 119+045/RL-120N - PISTA NORTE KM 117+264 AO KM 119+264/RL-119S - PISTA SUL			
RODOVIA: BR-101/SC		TRECHO: CURITIBA - FLORIANÓPOLIS	
TÍTULO: AS BUILT PLANTA DE DISTRIBUIÇÃO ILUMINAÇÃO E LEGENDA		ESCALA: 1:1.000	FOLHA: 02/03

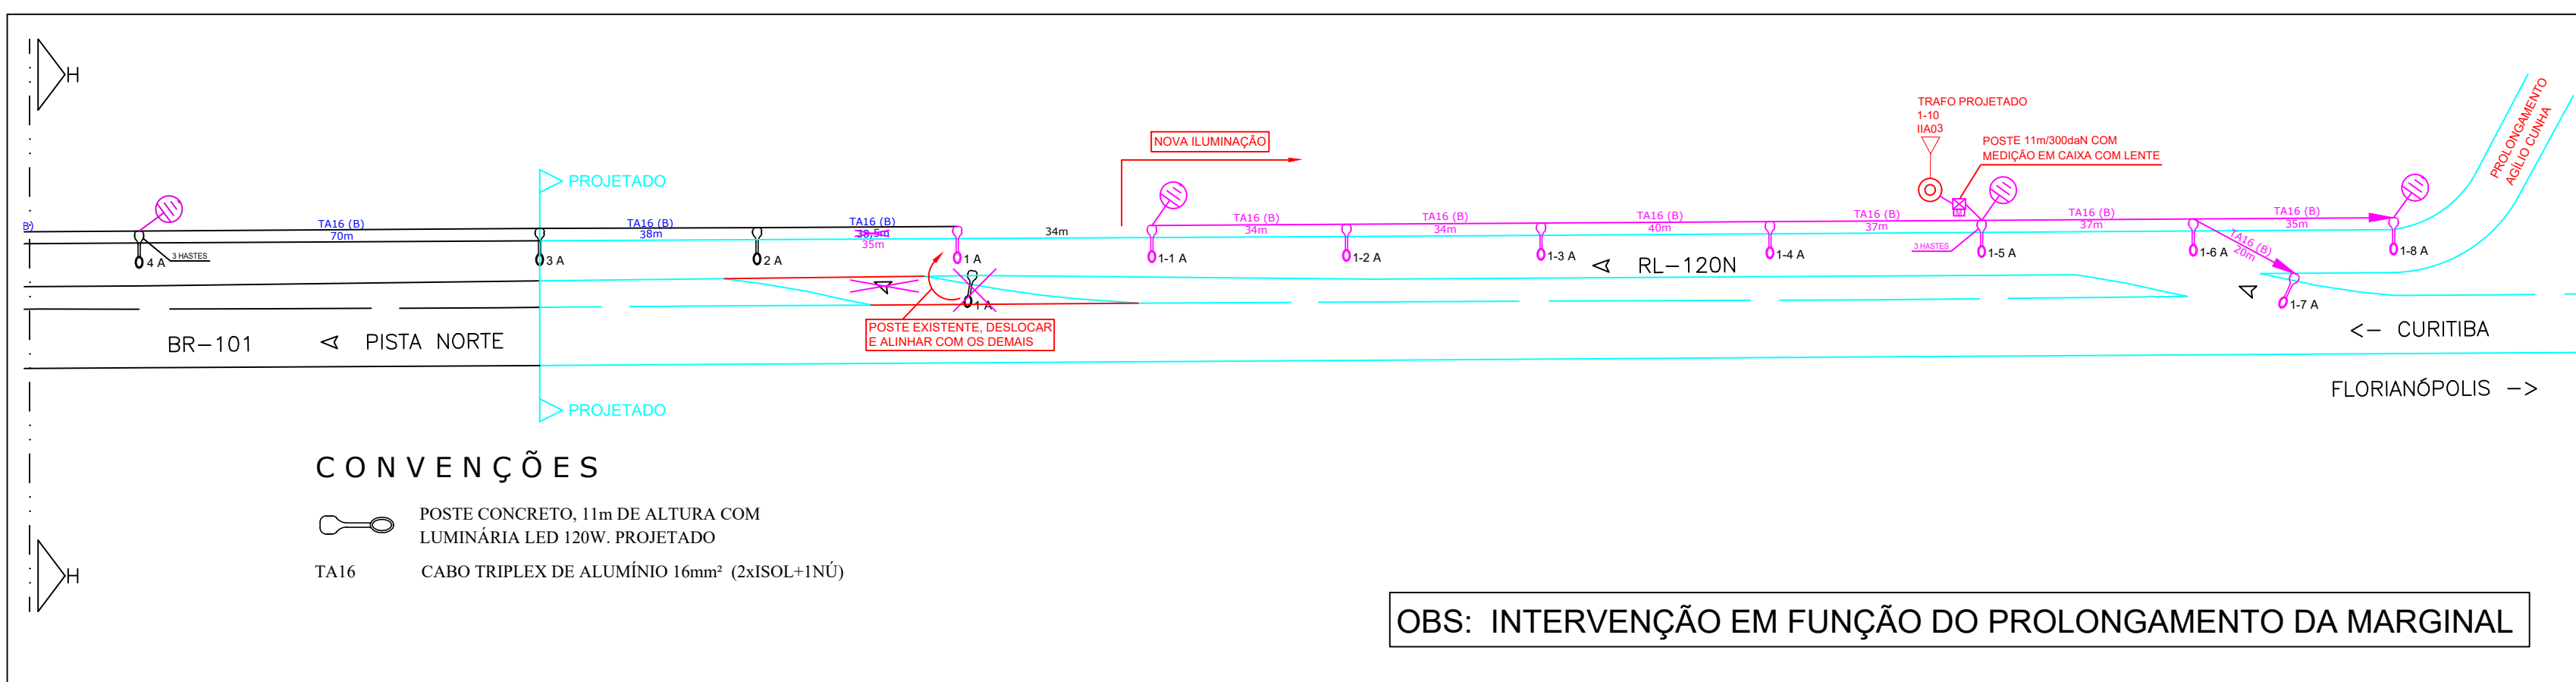

CONVENÇÕES	
	POSTE CONCRETO, 11m DE ALTURA COM LUMINÁRIA LED 120W. PROJETADO
TA16	CABO TRIPLÊX DE ALUMÍNIO 16mm² (2xISOL+1NÚ)

OBS: INTERVENÇÃO EM FUNÇÃO DO PROLONGAMENTO DA MARGINAL

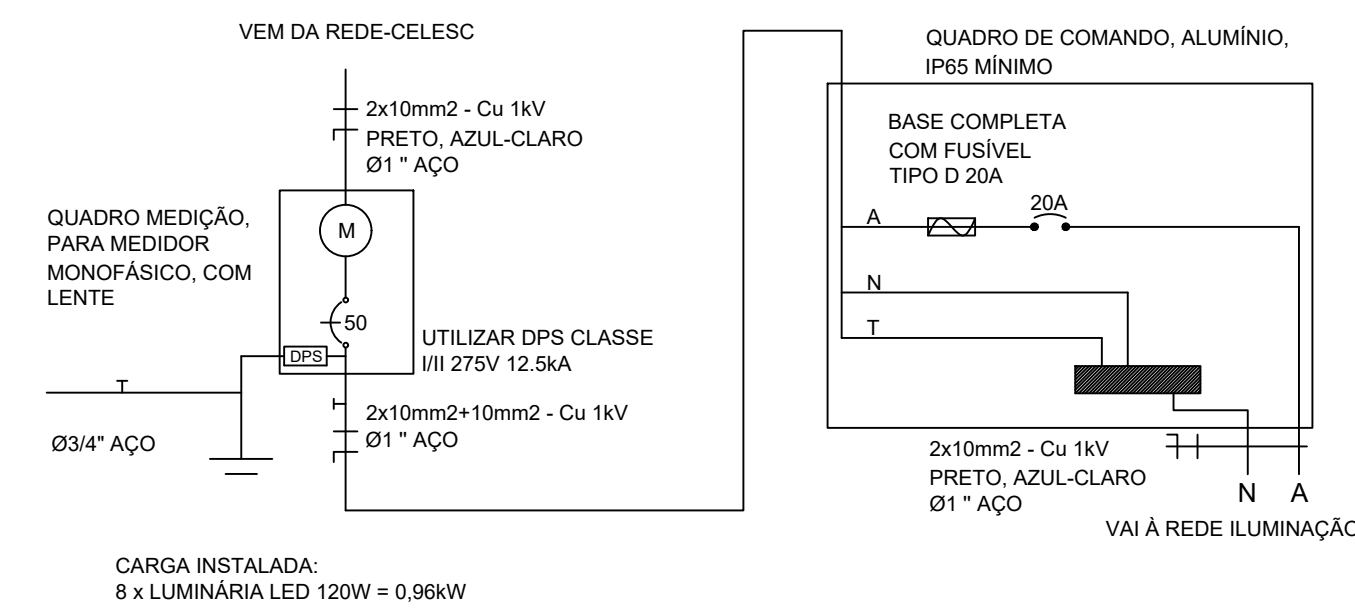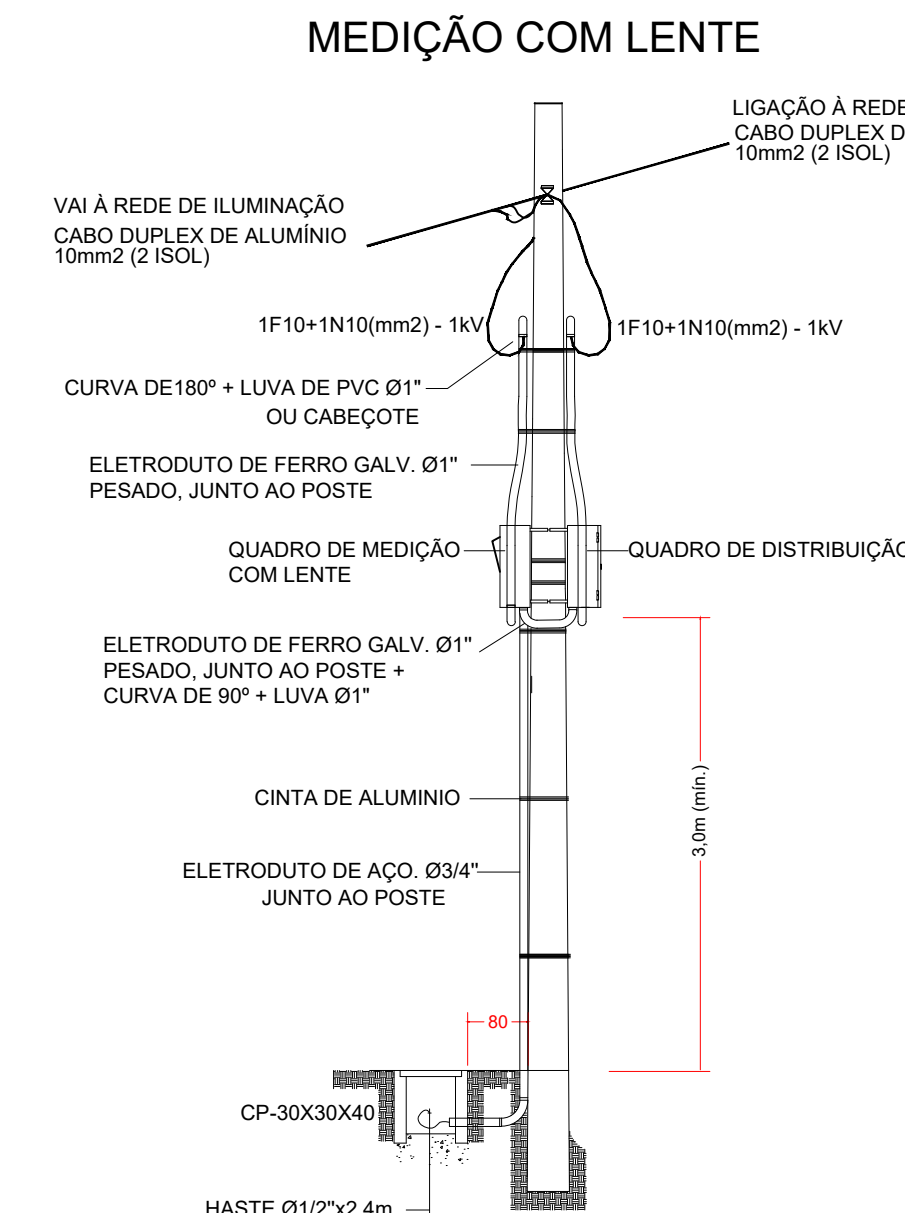

 SECRETARIA MUNICIPAL DE OBRAS	
PROJETO	Elétrico
REFERÊNCIA	Alimentador IIA03 - IIA04 - FU : 1755 - 1756 - Tensão 25kV
LOCALIZAÇÃO	BR 101 - Marginal Leste - Cidade Nova - Itajaí - SC
ELABORAÇÃO	Departamento de Engenharia Elétrica
DESENHO	Fujita/Dilnei
DATA	23/06/2021
ESCALA	1:1000
FORMATO	A1
FOLHA	1/1